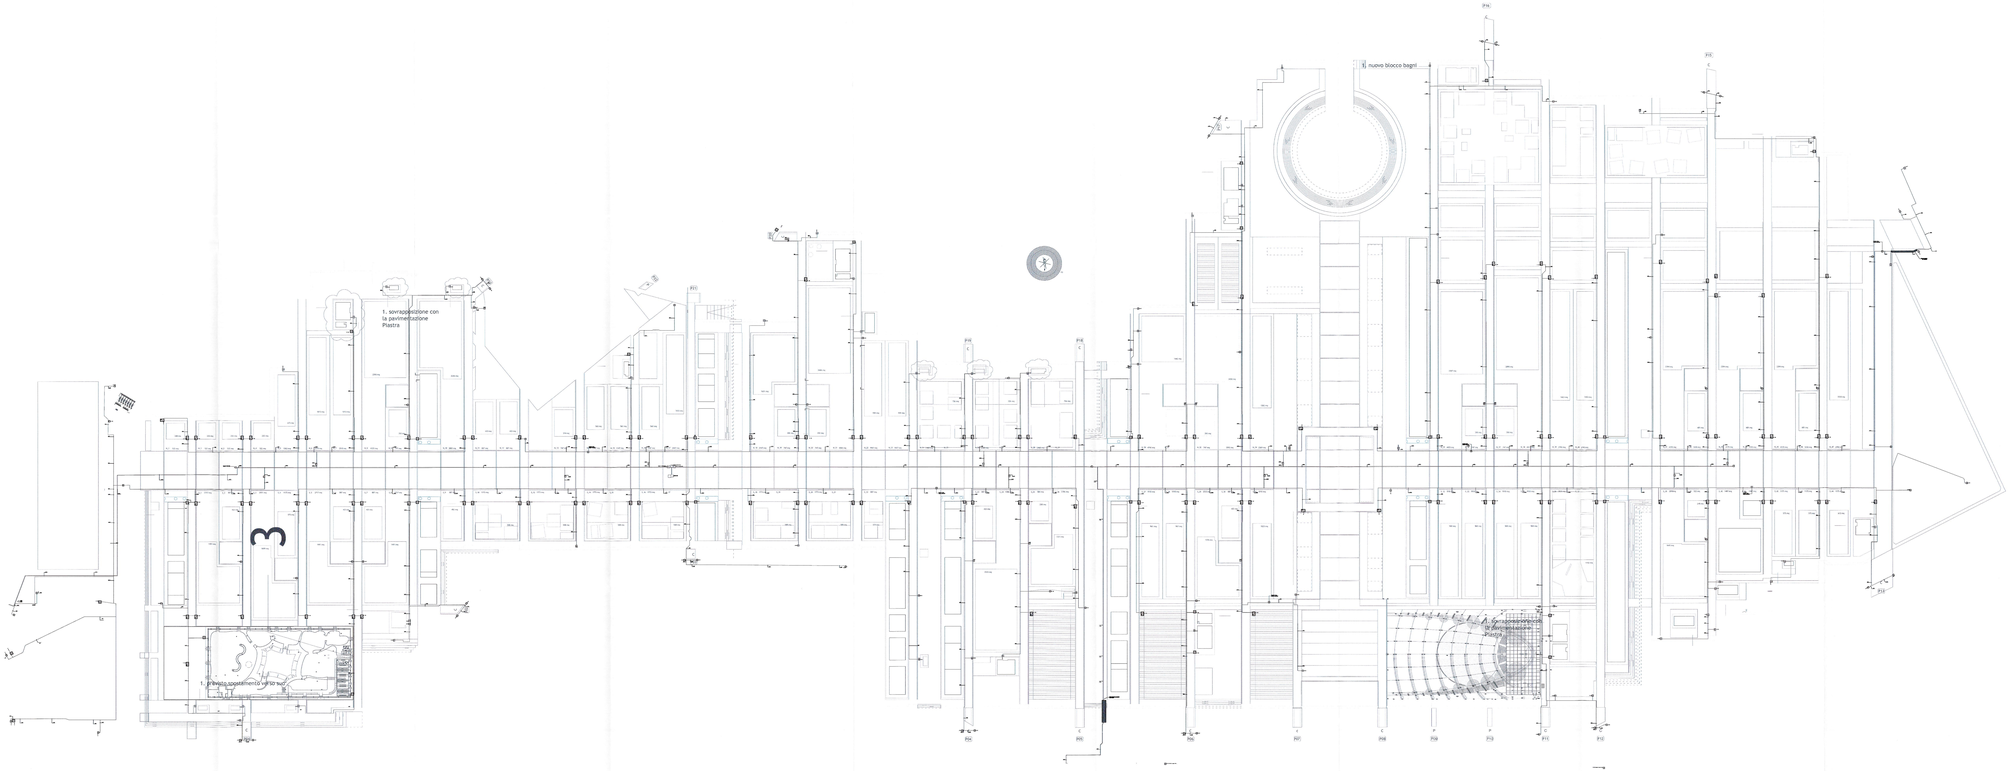

STAZIONE APPALTANTE

EXPO 2015

Via Rovello 2
20121 Milano
T. +39 02 72424811
F. +39 02 72424878
P.I. 13796750151

www.expo2015.org
segreteria.generale@pec.expo2015.org
segreteria.generale@expo2015.org
www.arexpo.it
www.arexpo.pec.it

PROGETTAZIONE:

Preliminare

Progettista responsabile Arch. Marco Brizzi
Progettisti Arch. Giovanni Cucciniello
Arch. Marco Tamagnini, A.Consulting
Arch. Nicolas J. Bullock, A.T.I. Foster

Definitiva ed Esecutiva

MM METROPOLITANA MILANESE SPA

Progettista Responsabile dell'integrazione delle varie prestazioni specialistiche e CSP: Ing. Antonio Colombo
Progettista Strutture: Ing. Roberto Corda
Progettista Impianti: Ing. Massimo Ghilardi
Progettista Impianti/Ingegneria: Ing. Roberto Tornelli

EXPO - Piastra espositiva

As Built

Responsabile Unico del Procedimento
Ing. Carlo Chiesa

Direttore Lavori
Ing. Luca Ligouri

CSE
Ing. Matteo Colombo

MM

APPALTATORE: Raggruppamento Temporaneo d'Imprese

Capogruppo mandataria

Mandanti

ALPINE

Approvazione

Direttore Tecnico
Ing. Marco Cingano

Oggetto:	Titolo:	Scale:
Acqua Sanitaria	**Planimetria**	1:1000
		Dimensione foglio:

PROGETTO	FASE	OPERA	DISCIPLINA	GAETEG	PROGR.	REV.	DATA
P S R	A B	I M P - - - - - -	M	P L	0 0 0 4	0 0	04/03/2019

C.U.P. : D49B11000180005 - C.I.G. : 3736455C32

CODICE WBS: IWATE.cs

Nome file:

Affidatario:

COMMITTENTE

arexpo

Arexpo S.p.A.
Sede legale ed uffici via Cristina Belgioioso 171 - 20157
Milano - Segreteria tel. 02 71093200
www.arexpo.it

LEGALE RAPPRESENTANTE:
Marco Galanti

PROGETTO ESECUTIVO
Il Direttore Tecnico
Ing. Marco Cingano

Il sottoscritto ing. Marco Galanti, in qualità di Legale Rappresentante della società AREXPO S.p.A. con sede legale in Milano, via Cristina Belgioioso 171, dichiara che il presente elaborato è conforme agli originali in Arexpo S.p.A.
Milano, lì 04/03/2019
Firma digitale INFOCERT
Firma digitale ENTRUST

IL DIRIGENTE DELLA DIREZIONE URBANISTICA
Arch. Giancarlo Tancredi
IL DIRIGENTE DELLA DIREZIONE TECNICA
Ing. Massimo Ferrario

ALLEGATO

IN COLLABORAZIONE CON

landlease

LandLease
Via Rovello 2
Corso Italia (Mercanti 5) 20121, Milano
www.landlease.com/it/

Ecosistema S.r.l.
Via Lovanio 8
20121 Milano
P.IVA 08627930968

LAND
LAND Italia S.r.l.
Via Vanvitelli 32, 20129 Milano
www.land.com

Systematica
Systematica S.r.l.
Via Lovanio 8, 20121 Milano
www.systematica.net

CARLO RATTI ASSOCIATI
Carlo Ratti Associati S.r.l.
Corso Giuseppe Siotto 26, 10122 Torino
www.carloratti.com

PROGRAMMA INTEGRATO DI INTERVENTO - PROPOSTA DEFINITIVA

MIND - PROGETTO DI RIGENERAZIONE PER UNO SVILUPPO URBANO SOSTENIBILE

TITOLO ELABORATO: SOTTOSERVIZI - ALLEGATO 9

NUMERO ELABORATO: TAV 1.08.09

SCALA: 1:1000 | **DIMENSIONI:** 222 x 1189 mm | **DATA:** luglio 2019

La differenti devono essere comunicate immediatamente al progettante prima di procedere. Questo disegno è protetto da copyright.