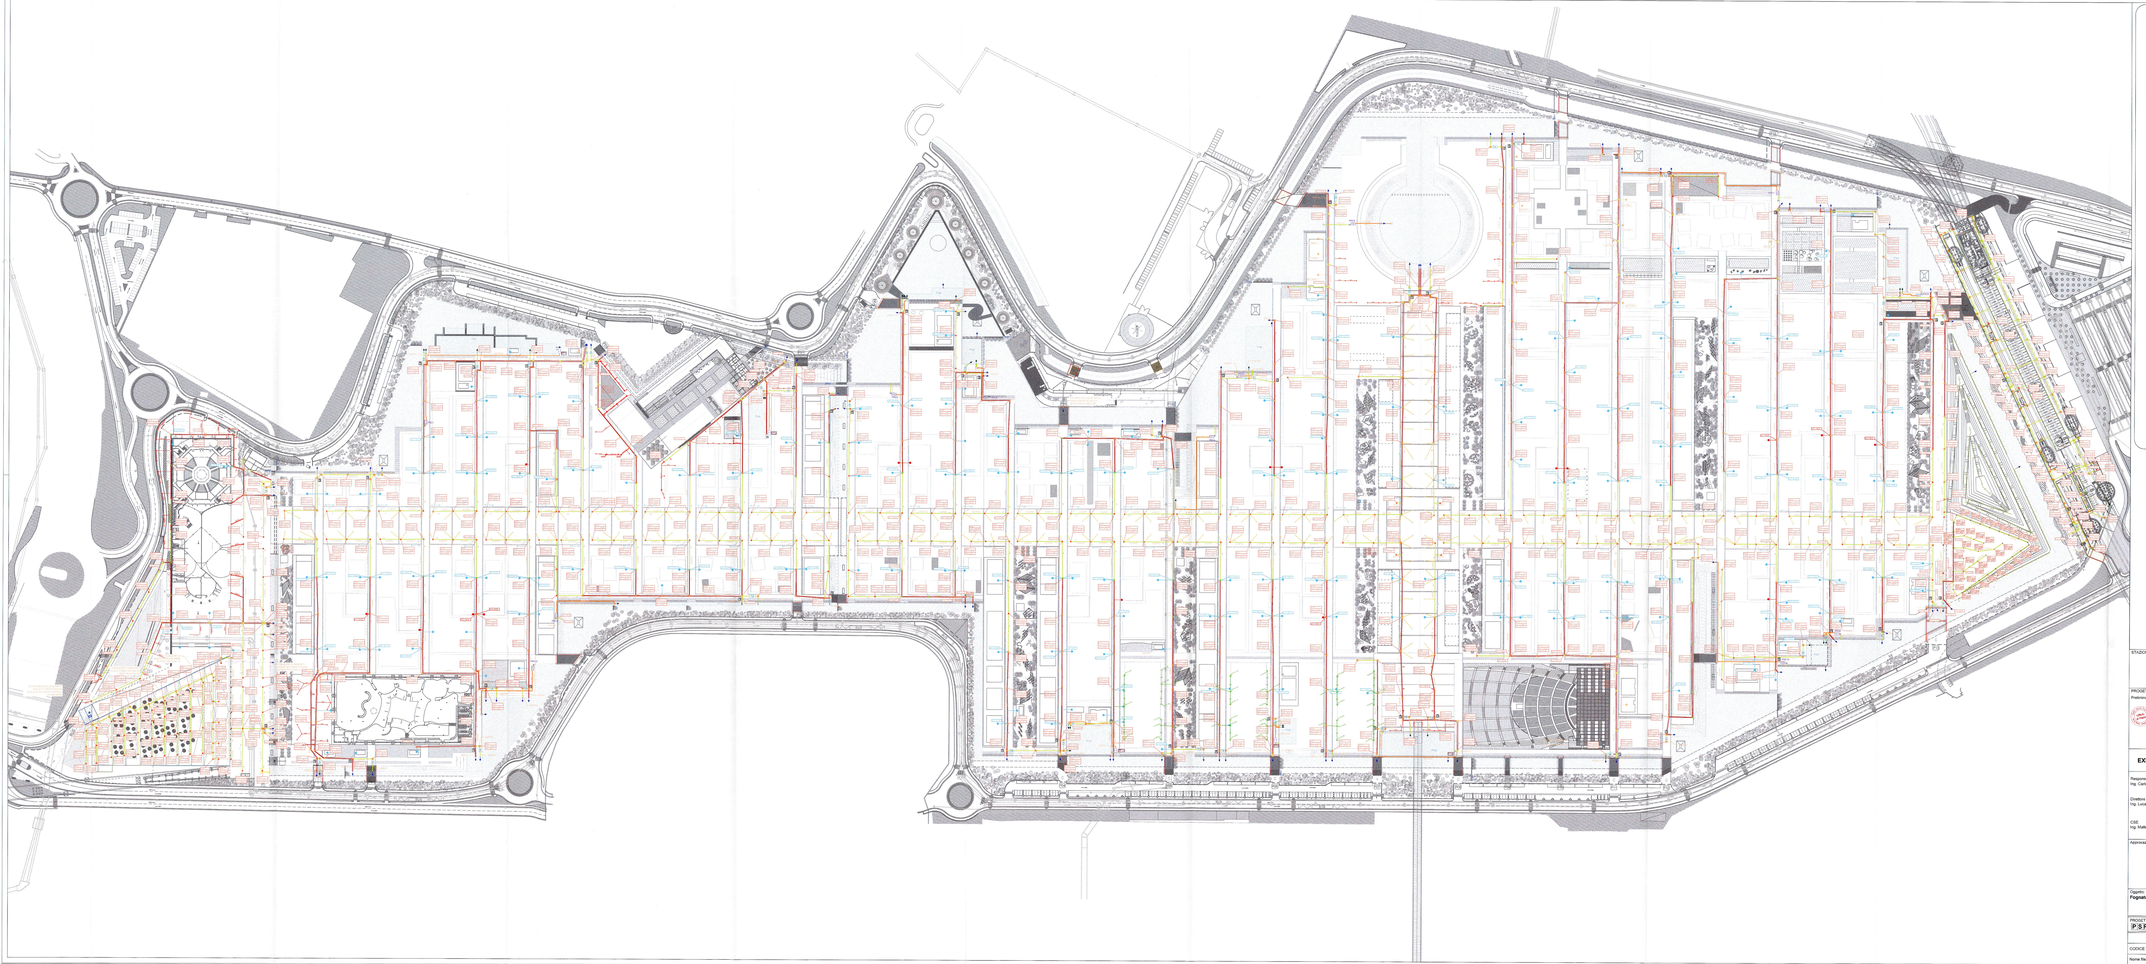

LEGENDA

- Condotte in CA
- Condotte in PVC
- Condotte in PEAD
- Caditoie
- Pozzetti d'ispezione dim. 80x80 cm
- Pozzetti d'ispezione dim. 80x80 cm
- Pozzetti d'ispezione dim. 100x100 cm
- Pozzetti d'ispezione dim. 120x120 cm
- Pozzetti d'ispezione dim. 150x150 cm
- Pozzetti d'ispezione dim. 200x200 cm
- Punti di recapito nel canale perimetrale
- Punti di recapito nelle vasche di filodepurazione
- Scolmatori
- Disoleatori (Tipo 1 ... 4)
- PRCn — Pompe di rilancio canale
- PF — Pompe di rilancio vasche di filodepurazione
- R — Regolatore di livello
- Rete drenaggio collina (vedere tav. WA_1-1570)
- Opere comprese nell'appalto risoluzione interferenze e viabilità
- Stacco per utenza costituito da tratto di tubazione DN 200 in PVC di collegamento dalla tubazione principale al limite del confine dell'utenza
- Stacco per utenza costituito da tratto di tubazione DN 315 in PVC di collegamento dalla tubazione principale al limite del confine dell'utenza
- Attacco sistema di drenaggio piazzette costituito da tratto di tubazione DN 200 in PVC di collegamento dalla tubazione principale alla rete secondaria interna (per schema rete secondaria vedere tav. WA_1-1246)
- Condotte prementi svuotamento vasca di sollevamento acque bianche / rete accesso ovest
- Griglie raccolta acque bianche aree accesso ovest e accesso est dim. 20x30 (vedere tav. WA_1-1245)
- Griglie raccolta drenaggio scarpate a verde accesso ovest (vedere tav. WA_1-1556)
- FTDn — Vasche di filodepurazione
- Canale perimetrale
- BRCn — Briglie canale
- Quote fondo canale
- POD — Ponti

STAZIONE APPALTANTE

PROGETTAZIONE

Definitivo ed Esecutivo: METROPOLITANA MILANESE SPA

Progettista Responsabile dell'integrazione delle varie prestazioni specialistiche e CSP: Ing. Matteo Colombo
Progettista Architettonico: Arch. Carlo Chiesa
Progettista Impianti: Ing. Massimo Guidi
Progettista funzionale/generale: Ing. Roberto Tomelli

EXPO - Piastra espositiva — **As Built**

Responsabile Unico del Procedimento: Ing. Carlo Chiesa

Direttore Lavori: Ing. Luca Liguori

CSE: Ing. Matteo Colombo

Approvazione

APPALTATORE: Raggruppamento Temporaneo d'Imprese

Capogruppo mandataria:

Mandanti: COVECO, BUSNAGO

Direttore Tecnico: Ing. Mauro Cingano

Oggetto:	Titolo:	Scala:
Fognatura bianca	**Planimetria**	1:1000
		Dimensione foglio:

PROGETTO	FASE	OPERA	DISCIPLINA	CATEG.	PROGR.	REV.	DATA
PSR	AB	IMP-------	M	PL	0003	01	Mag 2019

C.U.P.: I74991130010000035 - **C.I.G.:** 3736459C32

RATE no.

CODICE WBE:

Nome file: PRS_AB_IMP_M_PL_0003_01

Allibratore: VIRDIA

COMMITTENTE

Arexpo S.p.A.
Sede legale: Milano, via Cristina Belgioioso 171 - 20157
Codice fiscale e n. di iscrizione Registro Imprese di Milano 13449250151

LEGALE RAPPRESENTANTE: Marco Grangeri

PROGETTISTA INCARICATO: Arch. Stefano Boeri

IN COLLABORAZIONE CON

Land Italia S.r.l.
Via Valtellina 15 20121 Milano
www.landitalia.com

Systematica S.r.l.
Via Lucania 9, 20121 Milano
www.systematica.net

Carlo Ratti Associati S.r.l.
Via Cavour 2, 10123 Torino
www.carloratti.com

PROGRAMMA INTEGRATO DI INTERVENTO - PROPOSTA DEFINITIVA

MOSE - PROGETTO DI RIQUALIFICAZIONE PAESAGGISTICA AMBIENTALE

Visto, si approva
Direttore di Area Arch. Gabriella Termine
Area Pianificazione Territoriale e Progettazione Aree
Visto, si approva
Direttore di Area Ing. Sabina Colleoni
Area Progettazione Tecnica e Infrastrutture Aree

TITOLO ELABORATO: SOTTOSERVIZI - ALLEGATO 8

NUMERO ELABORATO: TAV 1.08.08

SCALA: 1:1000 — **DIMENSIONI:** 2319 x 882 mm — **DATA:** luglio 2019

La differenza deve essere comunicata immediatamente al proponente prima di procedere. Questo disegno è protetto da copyright