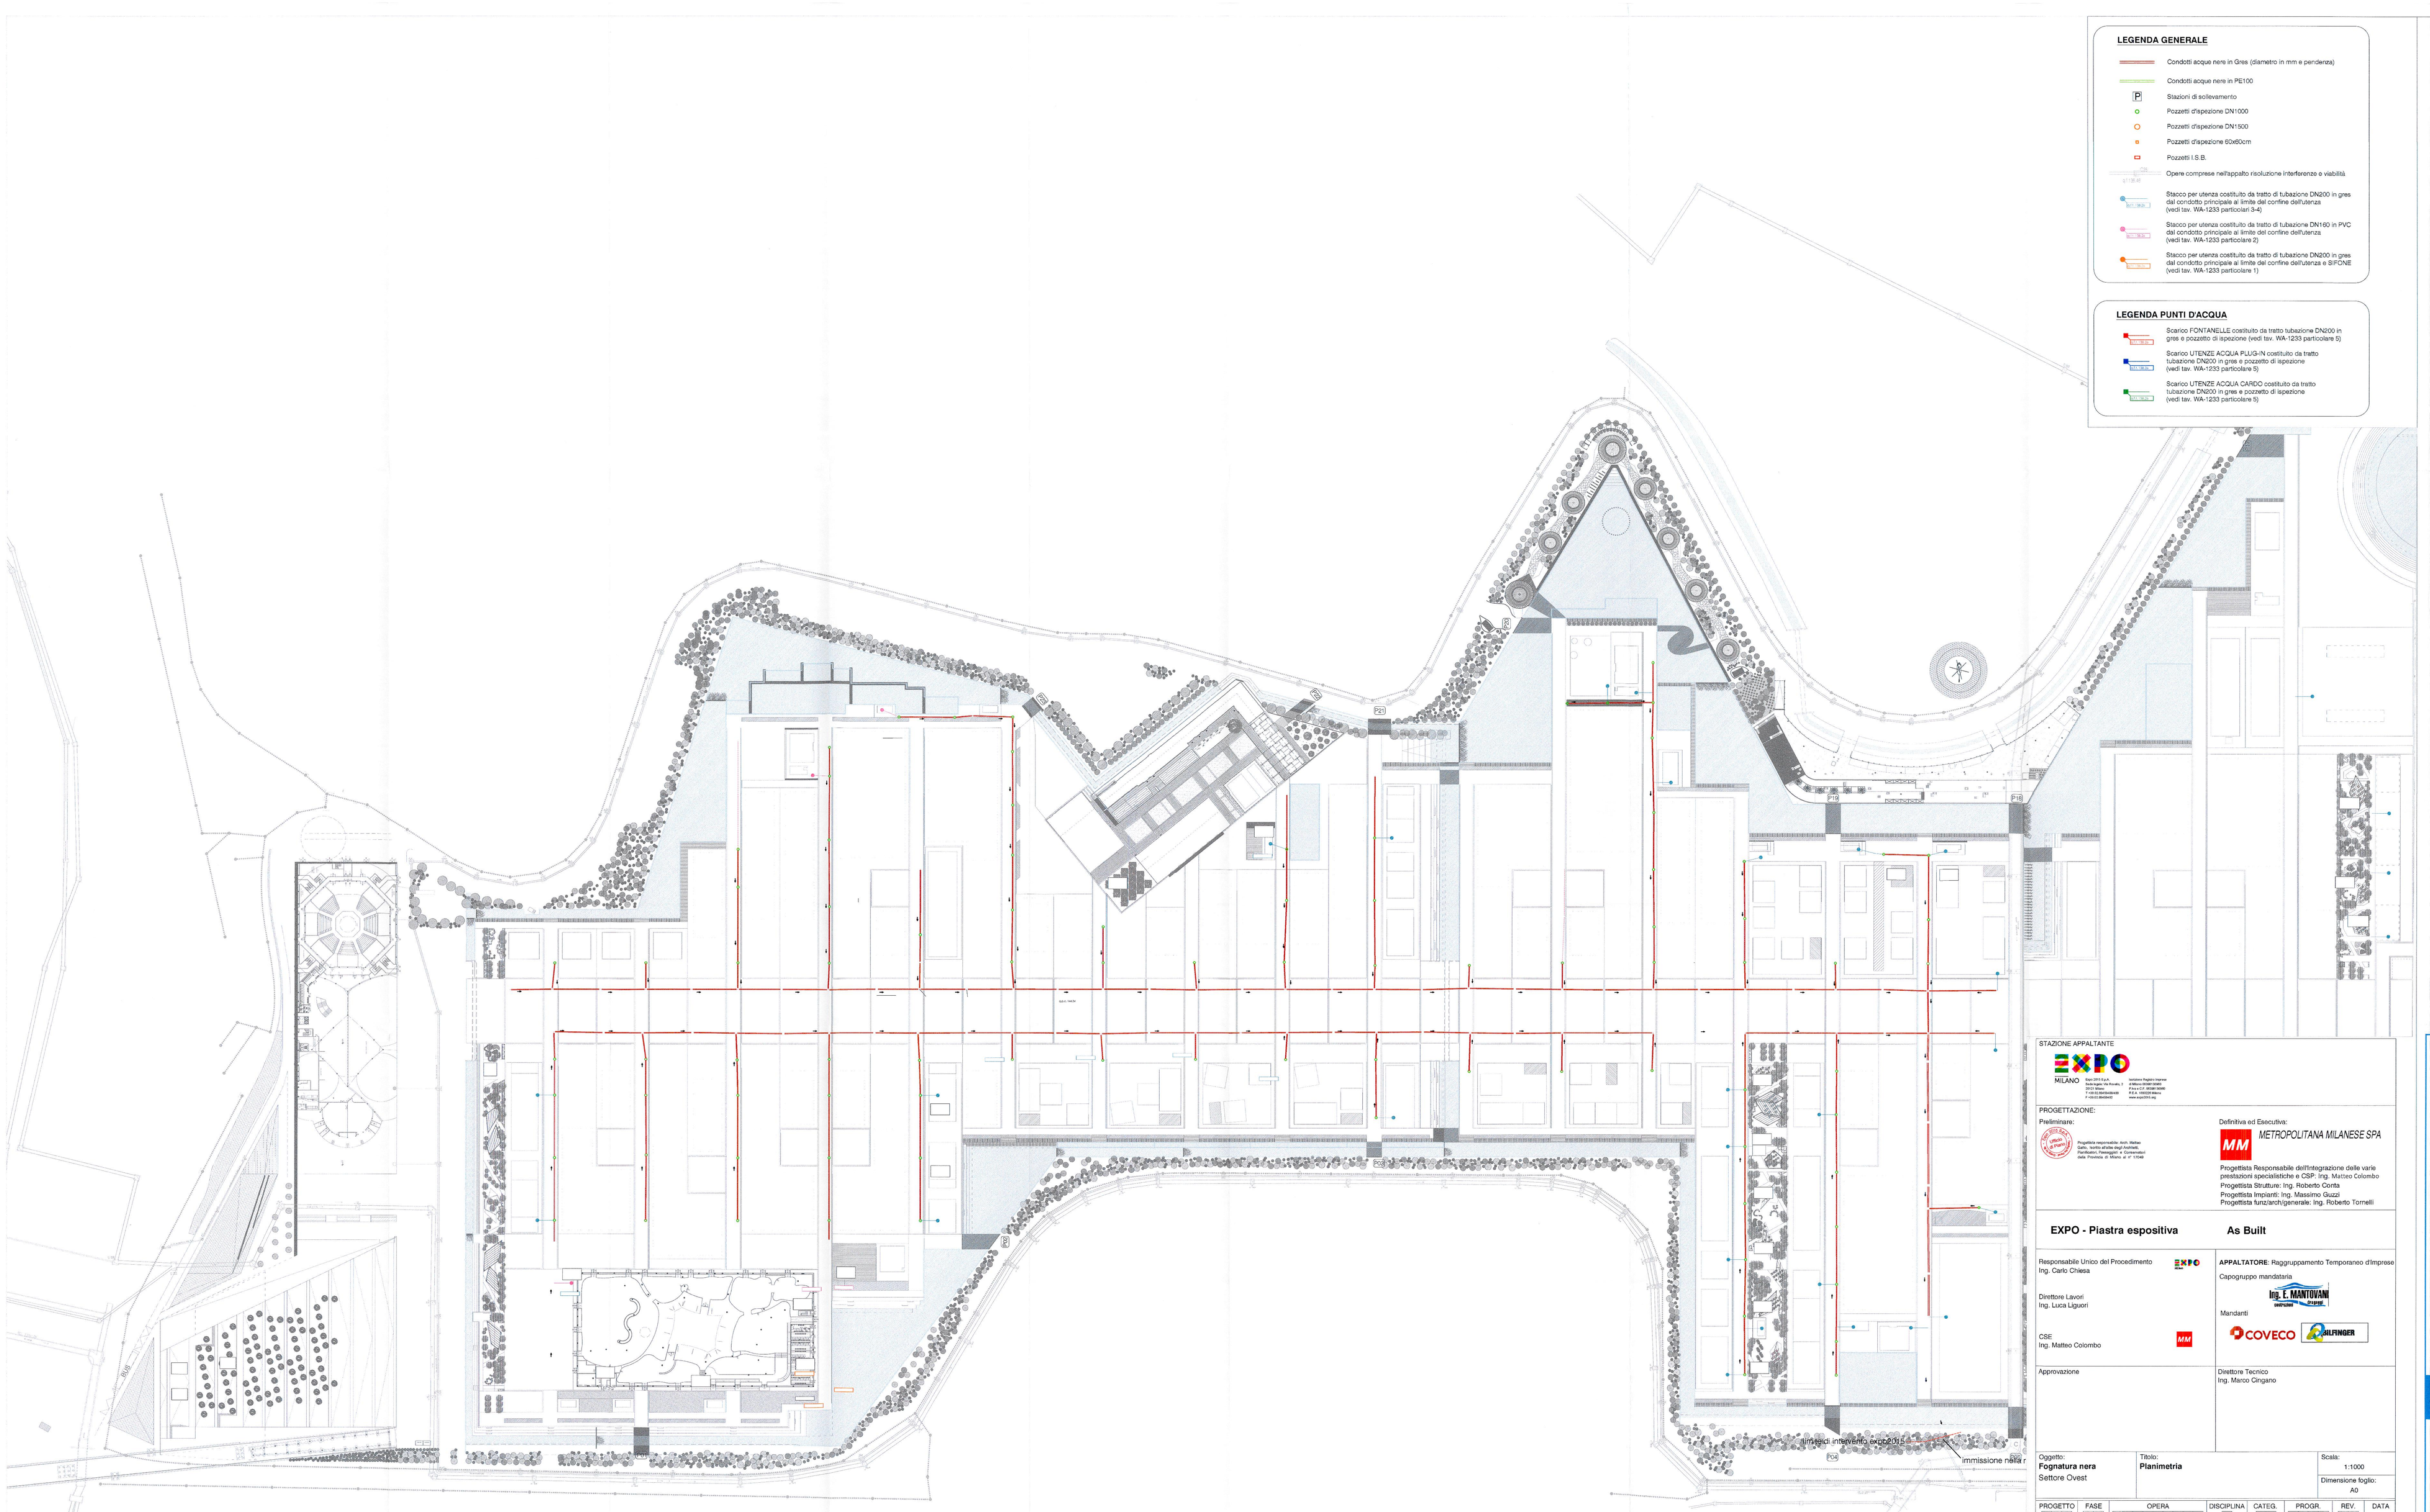

LEGENDA GENERALE

- Condotti acque nere in Gres (diametro in mm e pendenza)
- Condotti acque nere in PE100
- Stazioni di sollevamento
- Pozzetti d'ispezione DN1000
- Pozzetti d'ispezione DN1500
- Pozzetti d'ispezione 60x60cm
- Pozzetti I.S.B.
- Opere comprese nell'appalto risoluzione Interferenze e viabilità
- Stacco per utenza costituito da tratto di tubazione DN200 in gres dal condotto principale al limite del confine dell'utenza (vedi tav. WA-1233 particolari 3-4)
- Stacco per utenza costituito da tratto di tubazione DN160 in PVC dal condotto principale al limite del confine dell'utenza (vedi tav. WA-1233 particolare 2)
- Stacco per utenza costituito da tratto di tubazione DN200 in gres dal condotto principale al limite del confine dell'utenza e SIFONE (vedi tav. WA-1233 particolare 1)

LEGENDA PUNTI D'ACQUA

- Scarico FONTANELLE costituito da tratto tubazione DN200 in gres e pozzetto di ispezione (vedi tav. WA-1233 particolare 9)
- Scarico UTENZE ACQUA PLUG-N costituito da tratto tubazione DN200 in gres e pozzetto di ispezione (vedi tav. WA-1233 particolare 9)
- Scarico UTENZE ACQUA CARDO costituito da tratto tubazione DN200 in gres e pozzetto di ispezione (vedi tav. WA-1233 particolare 9)

STAZIONE APPALTANTE

EXPO MILANO — Sede EXPO S.p.A. — Società Expo in house — Sede legale: Via Rovello, 2 — 20121 Milano — T +39 02 725421 — F +39 02 72542222 — P.E.C. EXPO@PEC.IT — P.IVA - CODICE FISCALE 13194110962 — www.expo2015.org

PROGETTAZIONE:

Preliminare:

Progettista responsabile: Arch. Matteo Gatto, iscritto all'ordine degli Architetti, Pianificatori, Paesaggisti e Conservatori della Provincia di Milano, al n° 11548

Definitiva ed Esecutiva:

MM METROPOLITANA MILANESE SPA

Progettista Responsabile dell'Integrazione delle varie prestazioni specialistiche e CSP: Ing. Matteo Colombo
Progettista Strutture: Ing. Roberto Conta
Progettista Impianti: Ing. Massimo Guzzi
Progettista funz/arch/generale: Ing. Roberto Tornelli

EXPO - Piastra espositiva **As Built**

Responsabile Unico del Procedimento
Ing. Carlo Chiesa

Direttore Lavori
Ing. Luca Liguori

CSE
Ing. Matteo Colombo

APPALTATORE: Raggruppamento Temporaneo d'Imprese

Capogruppo mandataria
Ing. E. MANTOVANI BENFENATI S.p.A.

Mandanti
COVECO — ALPINGER

Approvazione

Direttore Tecnico
Ing. Marco Cingano

Oggetto:
Fognatura nera
Settore Ovest

Titolo:
Planimetria

Scala: 1:1000

Dimensione foglio: A0

PROGETTO	FASE	OPERA	DISCIPLINA	CATEG.	PROGR.	REV.	DATA
PSR	AB	IMP-----	M	PL	0002	01	06/2019

C.U.P. : D49B11000180005 - **C.I.G. :** 3736455C32

CODICE WBE: WA1E.os

Nome file: PSR_AB_IMP_M_SZ_0001_02.dwg

Affidatario: ING. E. MANTOVANI

COMMITTENTE

arexpo

Arexpo S.p.A.
Sede legale ed uffici: via Cristina Belgioioso 171 - 20157
codice fiscale/partita IVA: 07460940966
www.arexpo.it

Comune di Milano
A. PIANIFICAZIONE
Arexpo S.p.A.
PG 0253365 / 2020
Del: 22/01/2020 17:02:19
A.A. PIANIFICAZIONE TEMATICA

LEGALE RAPPRESENTANTE:
Marco Giachino

PROGETTISTA:
Arch. Gabriella De Pascalis

IN COLLABORAZIONE CON

lendlease
LendLease
sede legale ed uffici
Via della Moscova 3, 20121, Milano
www.lendlease.com/it/

LAND
LAND Italia S.r.l.
Via Vanese 16,20121,Milano
www.landsrl.com

Systematica
Systematica S.r.l.
Via Leonardo 8, 20121 Milano
www.systematica.net

CARLO RATTI ASSOCIATI
Carlo Ratti Associati S.r.l.
C.so Quintino Sella 20, 10131 Torino
www.carloratti.com

PROGRAMMA INTEGRATO DI INTERVENTO - PROPOSTA DEFINITIVA

MIND - PROGETTO DI RIGENERAZIONE PER UNO SVILUPPO URBANO SOSTENIBILE

TITOLO ELABORATO: SOTTOSERVIZI - ALLEGATO 7

NUMERO ELABORATO: TAV 1.08.07

SCALA: 1:1000 **DIMENSIONI:** 1485 x 841 mm **DATA:** luglio 2019

Le difformità devono essere comunicate immediatamente al proponente prima di procedere. Questo disegno è protetto da copyright.