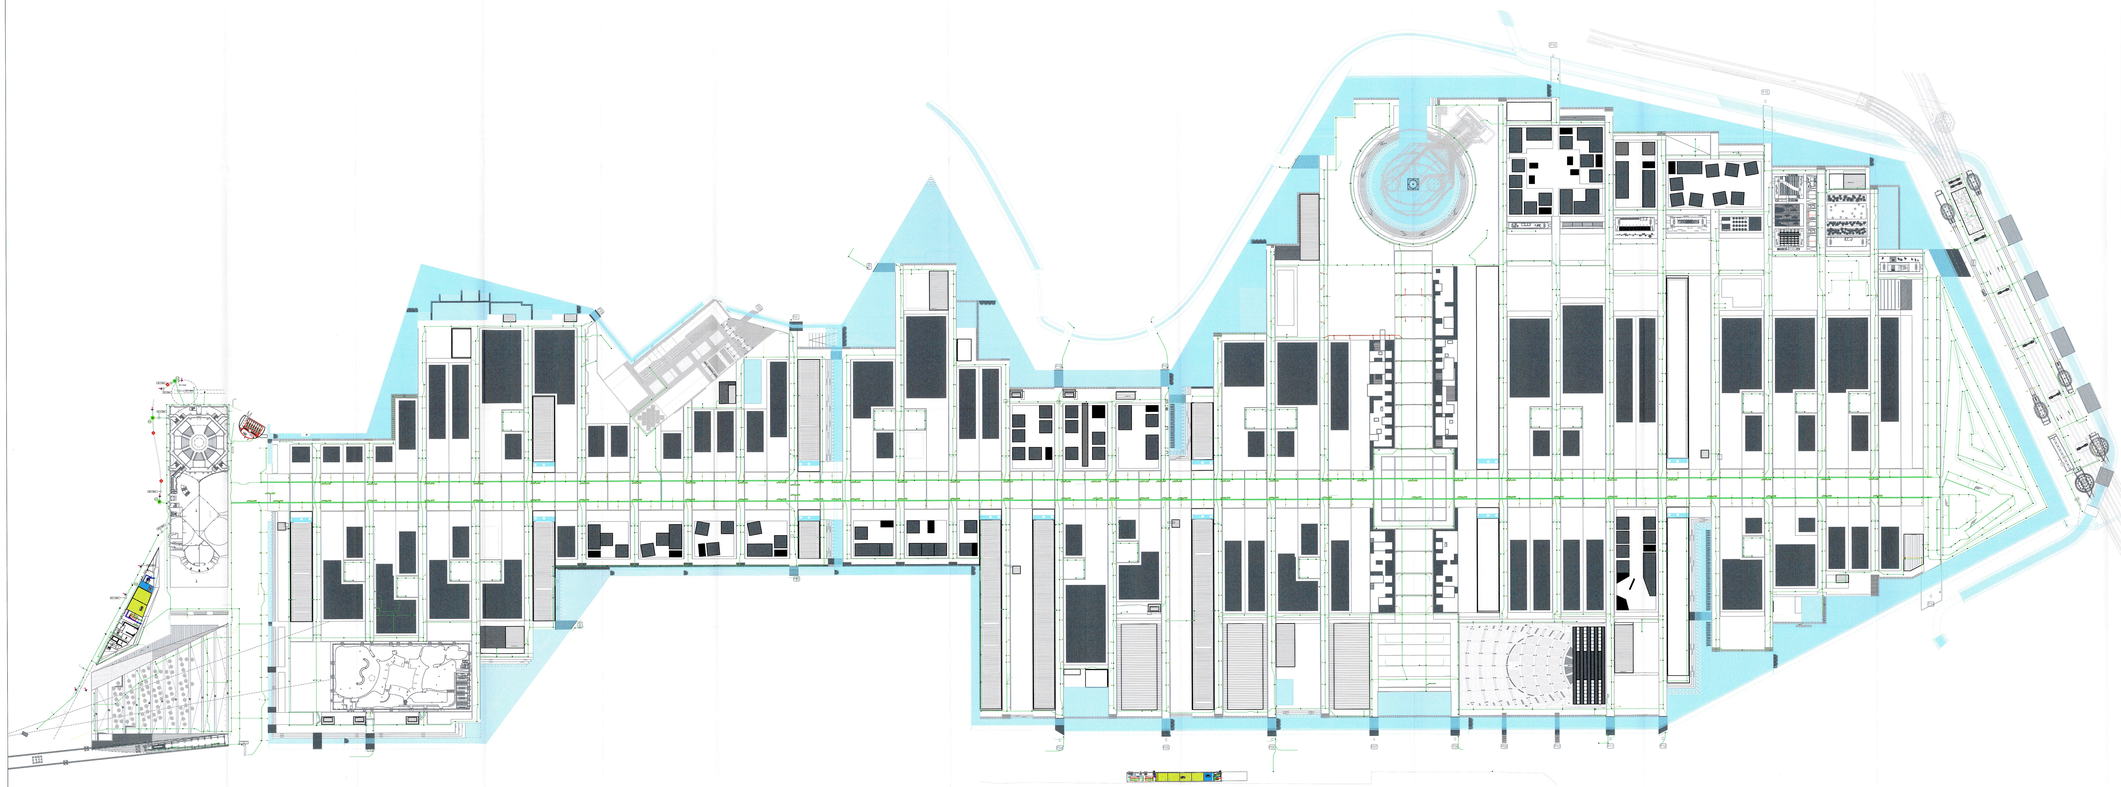

STAZIONE APPALTANTE

EXPO 2015 S.p.A.

RESPONSABILE UNICO DEL PROCEDIMENTO
Ing. Carlo Chiesa

DIRETTORE LAVORI
Ing. Luca Liperi

CSE
Ing. Matteo Colombo

PROGETTAZIONE

Preliminare

Progettazione arch. Team
Arch. Jacques Herzog & Pierre de Meuron
Progettazione E. A.
Arch. Antonio Perazzi

Definitiva ed Esecutiva
METROPOLITANA MILANESE SPA

Progettista Responsabile dell'integrazione delle varie prestazioni specialistiche e CSP: Ing. Matteo Colombo
Progettista Impianti: Ing. Valerio Cocchi
Progettista Impianti: Ing. Massimo Ovidi
Progettista funzionalmente: Ing. Roberto Torrelli

EXPO - Piastra espositiva

As Built

APPALTATORE: Raggruppamento Temporaneo d'Imprese

Capogruppo mandataria

Mandanti

Direttore Tecnico
Ing. Marco Grigiano

Approvazione

Oggetto:
Rete Politore elettriche

Titolo:
Planimetria

Scala:
1:1000

Dimensione foglio:

PROGETTO	FASE	OPERA	DISCIPLINA	CATTG.	PROGR.	REV.	DATA
PSR	AB	IMP-□-□-□-□-□	I	PL	0002	00	Mag. 2015

C.U.P.: D45B11000180005 - C.I.G.: 3726455C32

CODICE WBE:

WATE.ie

Nome file: PRG_AB_IMP_I_PL_0002_00

Affidatario: VIRIDIA

COMMITTENTE

arexpo

Arexpo S.p.A.
Sede legale ed uffici: via Cristina Belgioioso 171 - 20157
Milano (MI) - Codice fiscale e P.IVA 13163960159
www.arexpo.it

LEGALE RAPPRESENTANTE
Marino Casanova

PROGETTISTA
RAGGRUPPAMENTO PROGETTISTI

IN COLLABORAZIONE CON:

Landscape
sede legale ed uffici
via Cristina Belgioioso 171, 20157, Milano
www.landscape.mobi

LAND Italia S.r.l.
Via Venezia 19, 20131 Milano
www.land.it.com

Systematica S.r.l.
Via Lucania 6, 20122 Milano
www.systematica.net

Carlo Ratti Associati S.r.l.
Via Siebaldo Brichieri Colombi 7, 10124 Torino
www.carloratti.com

PROGRAMMA INTEGRATO DI INTERVENTO - PROPOSTA DEFINITIVA

MIND - PROGETTO DI RIGENERAZIONE PER UNO SVILUPPO URBANO SOSTENIBILE

TITOLO ELABORATO: SOTTOSERVIZI - ALLEGATO 5

NUMERO ELABORATO: TAV.1.08.05

SCALA: 1:1000

DIMENSIONI: 2325 x 841mm

DATA: luglio 2019

La riformità decisa essere comunicate immediatamente al programma prima di procedure. Questo disegno è protetto da copyright.